



施設平面図（分岐点より詳細に記入. 使用材料等まで記入）

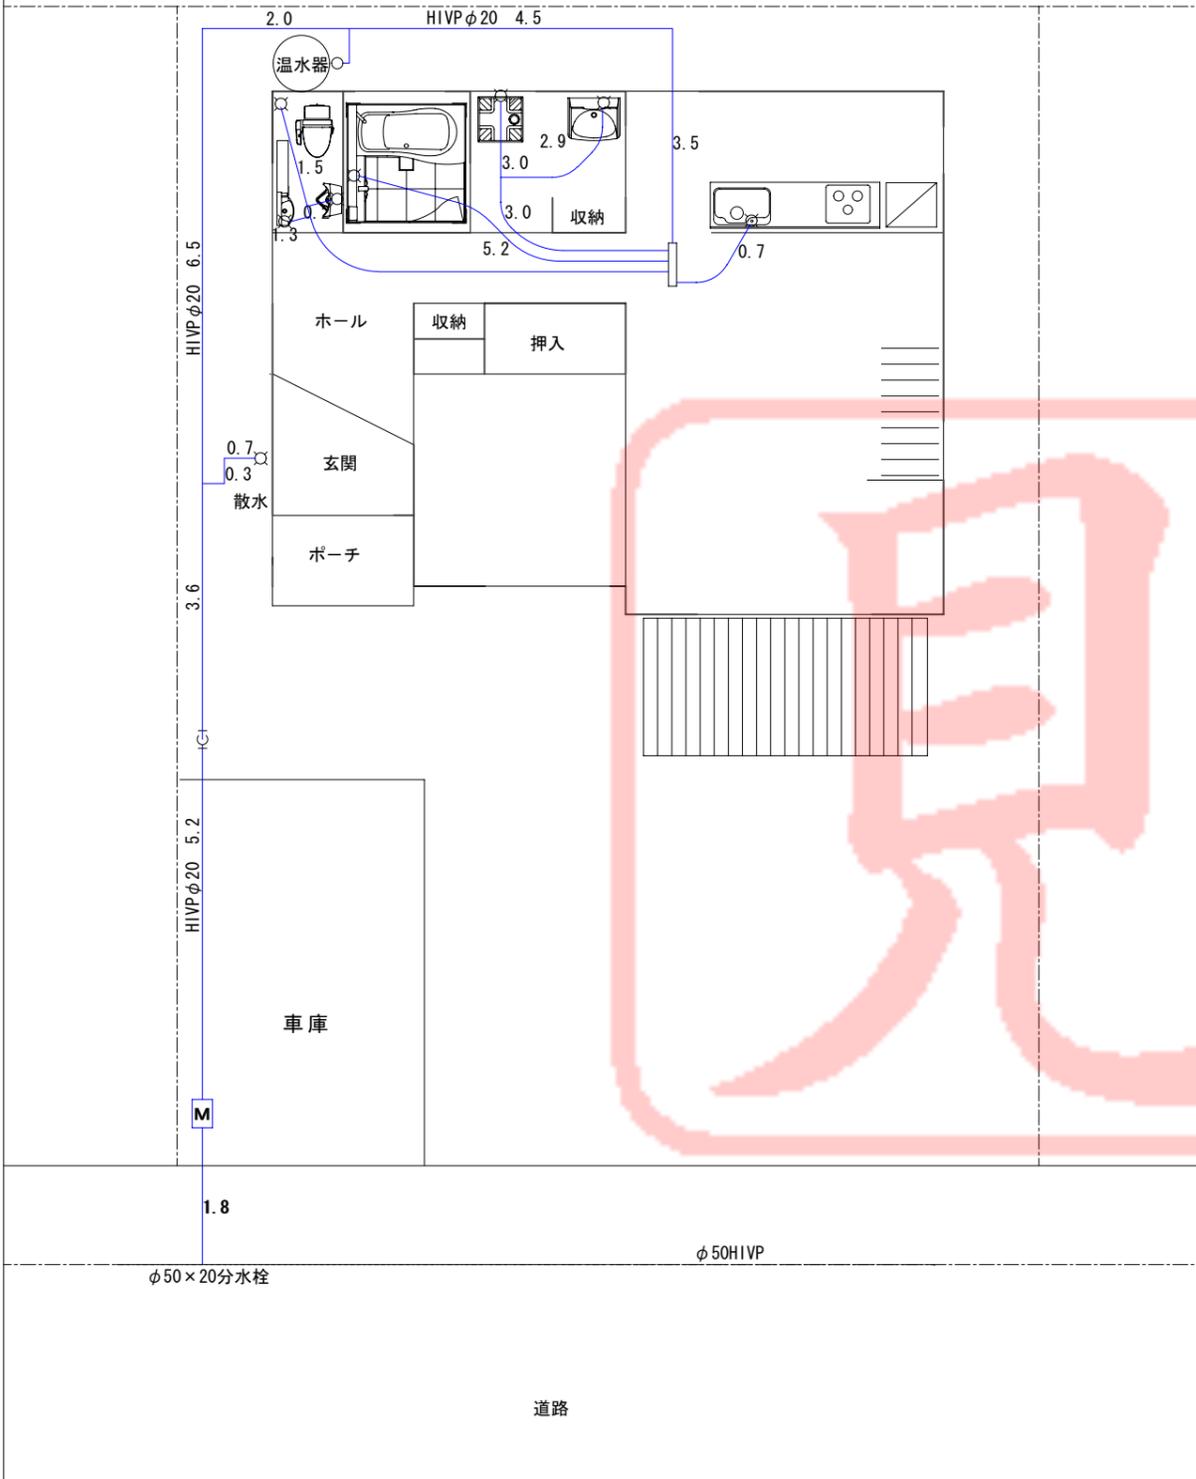

設計アイソメ図

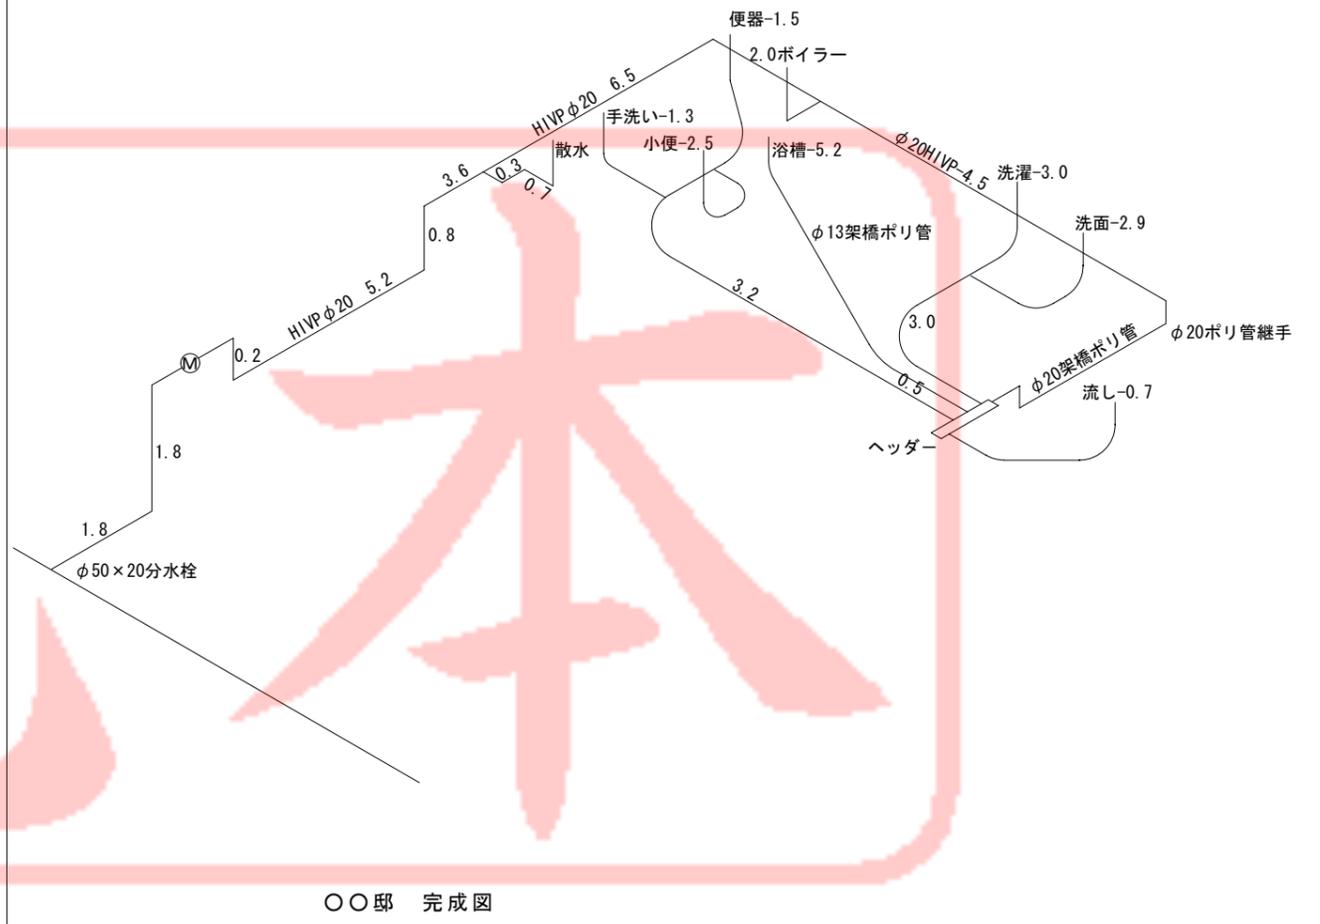

〇〇邸 完成図