



指定給水装置工事事業者	給水装置工事主任技術者
管工事組合	管工事組合 印

申込者		担当	検査	主任	係長	課長補佐	課長
申込書No							
検査月日	年 月 日						

施設平面図（分岐点より詳細に記入. 使用材料等まで記入）

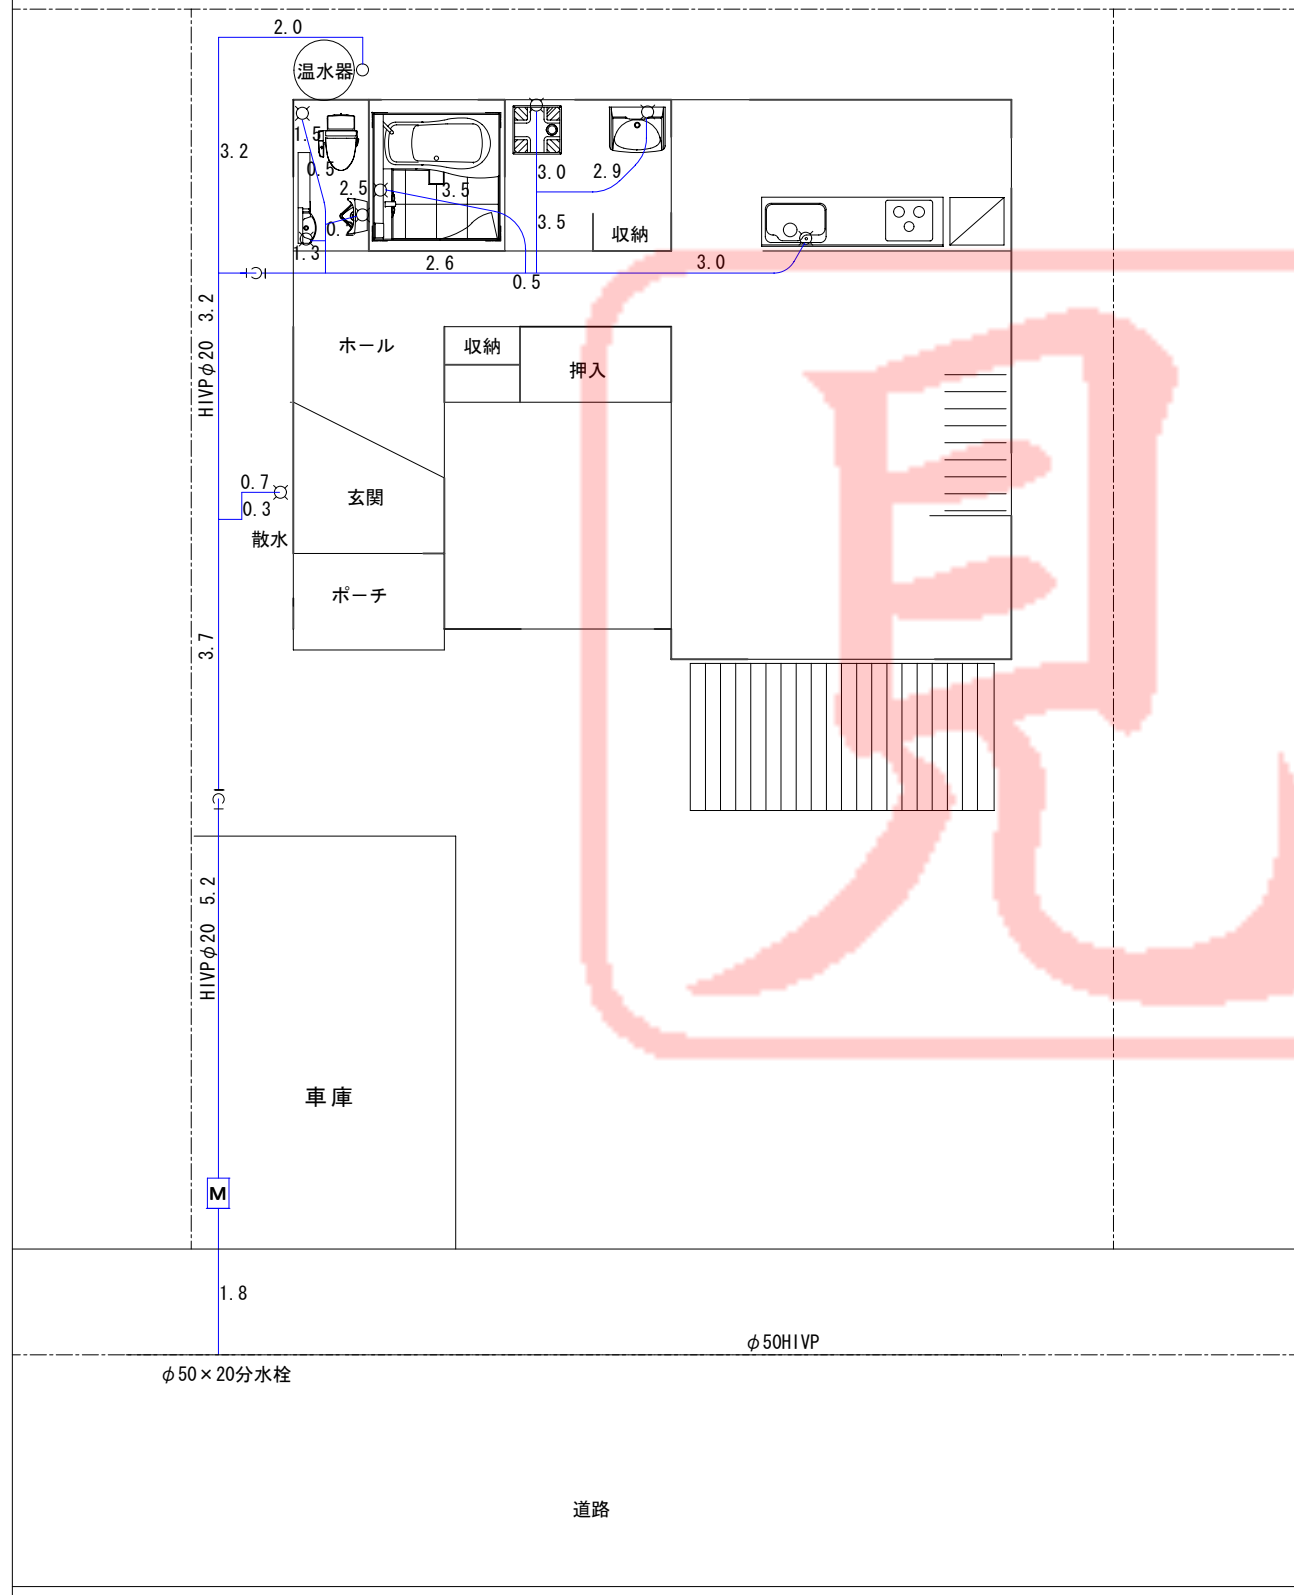

設計アイソメ図

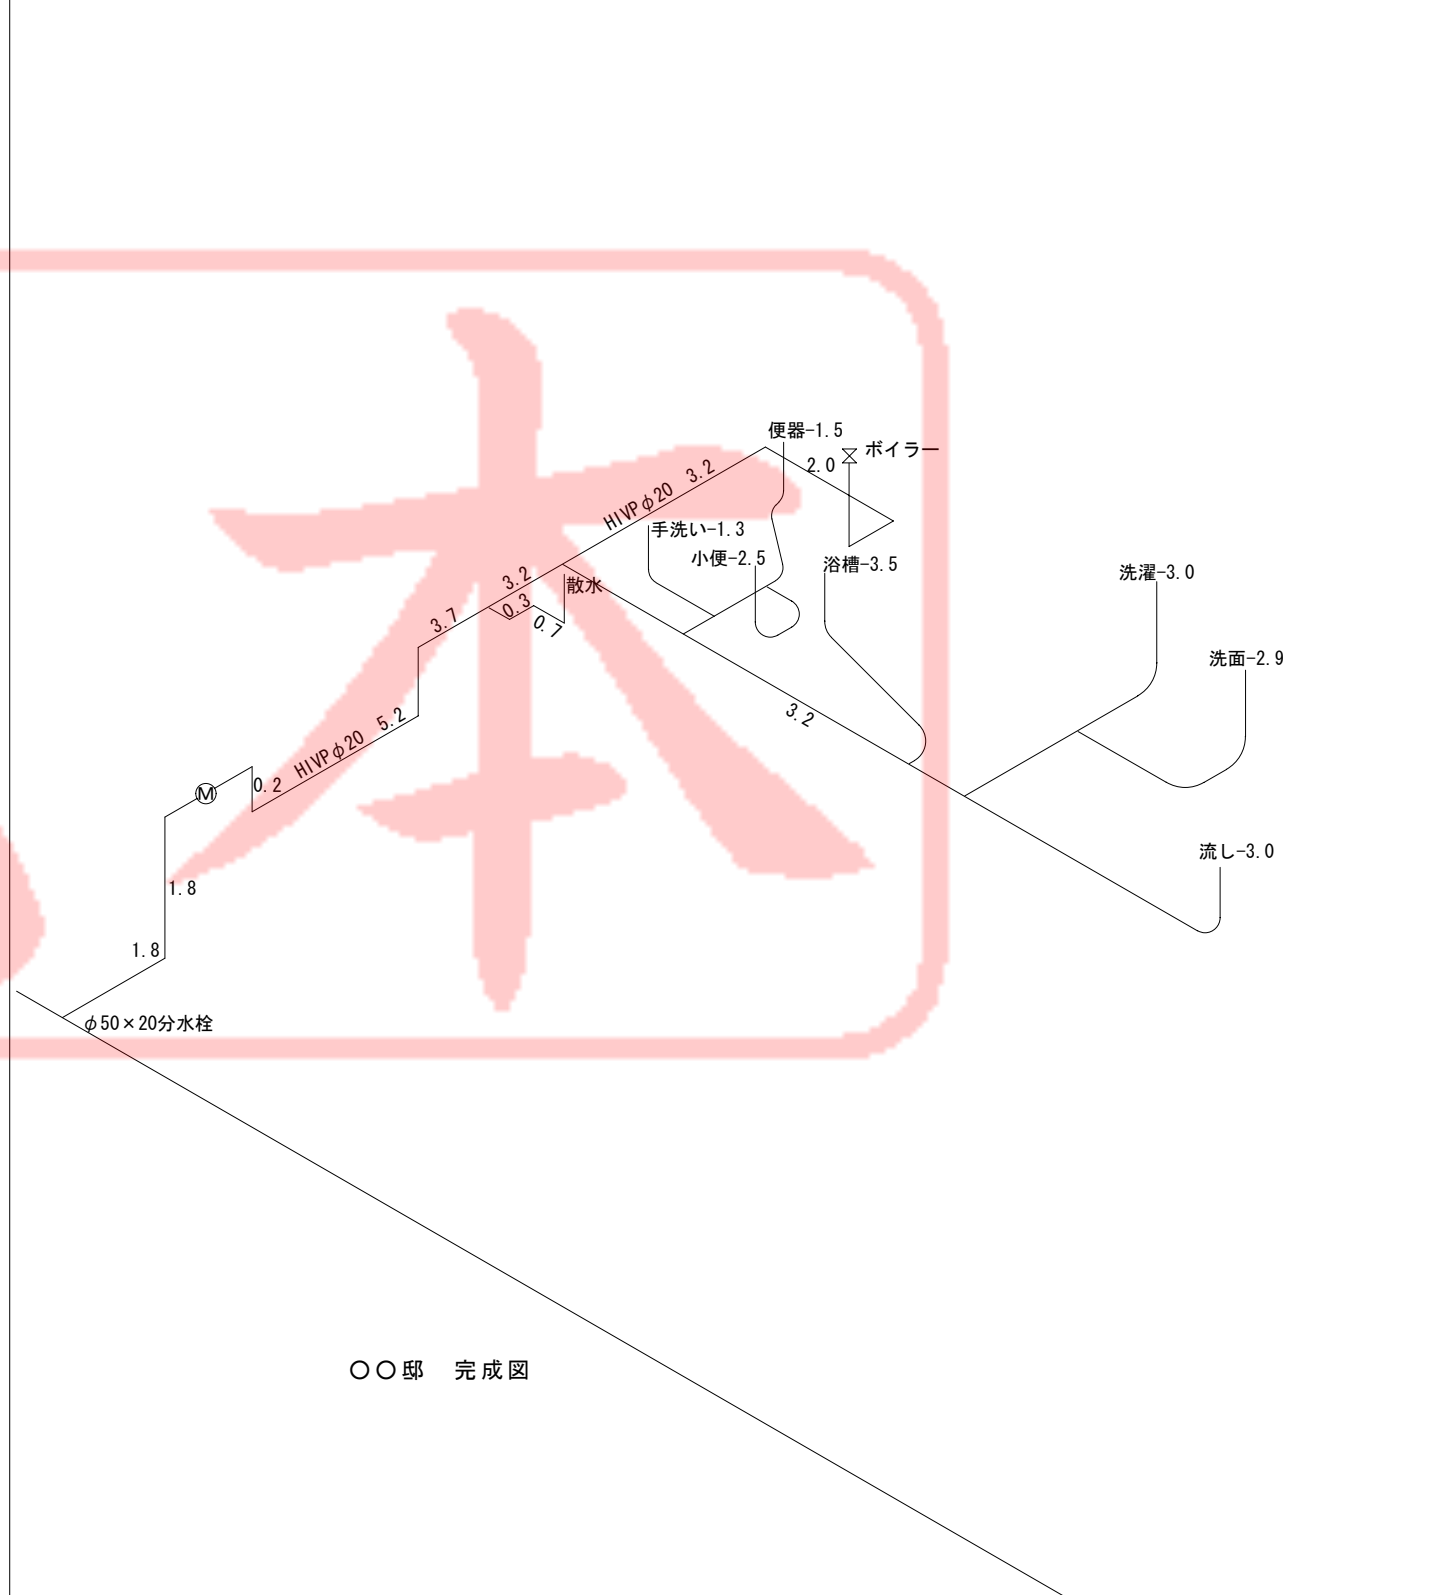

〇〇邸 完成図